




1 Oversigt over koter på eksisterende terræn mod syd  
1 : 200

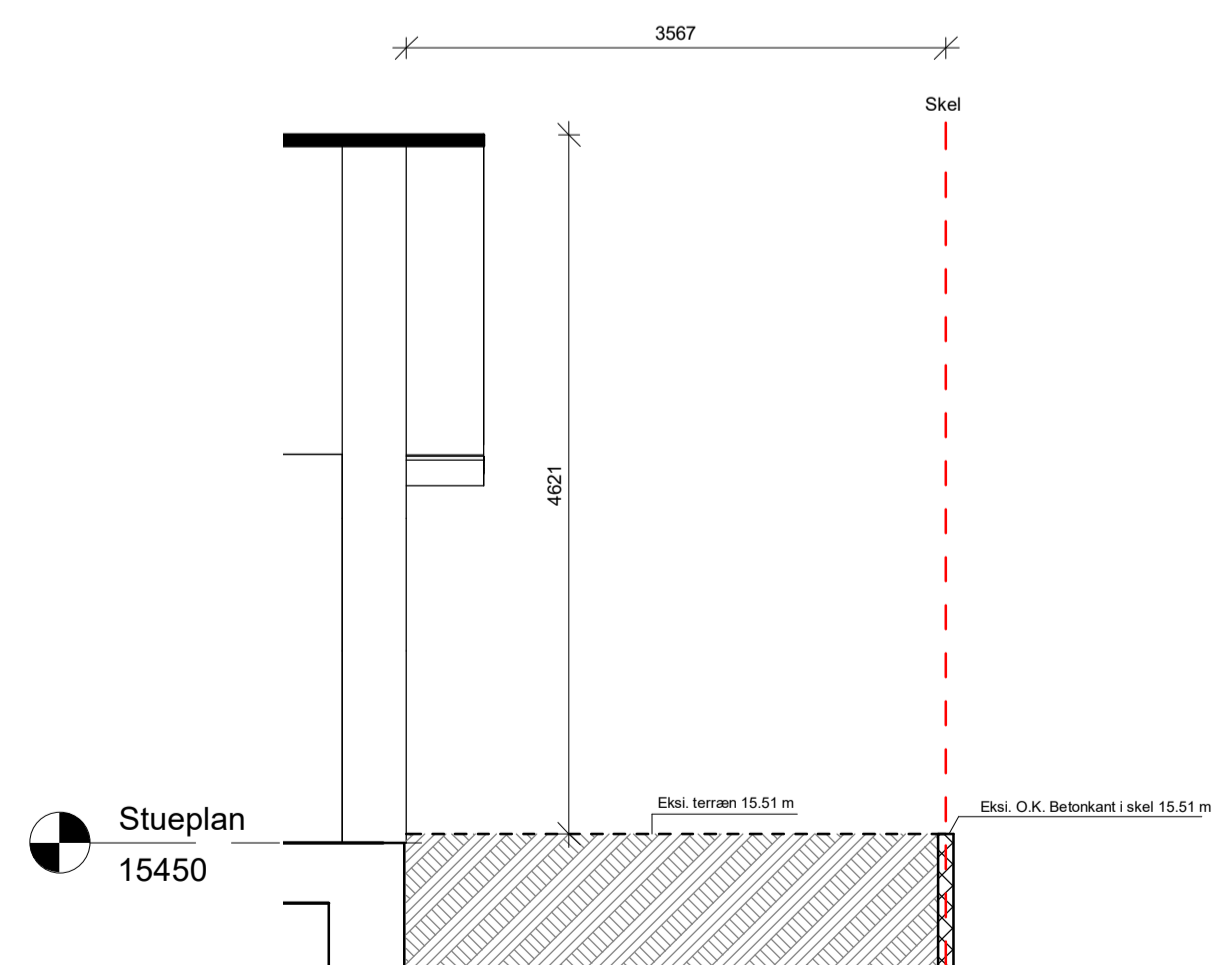


2 Højde ift. eks. terræn, Bygn. 2  
1 : 50

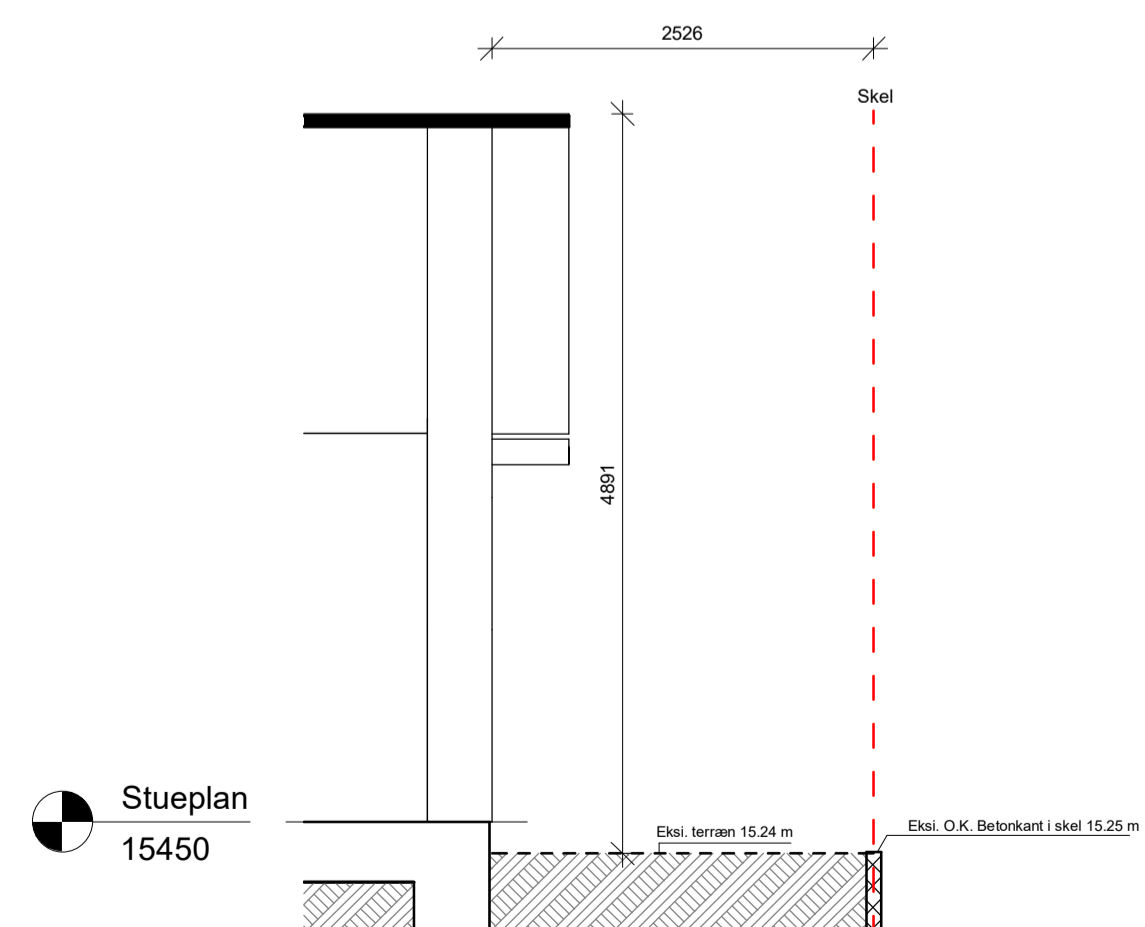


3 Højde ift. eks. terræn, Bygn. 3  
1 : 50

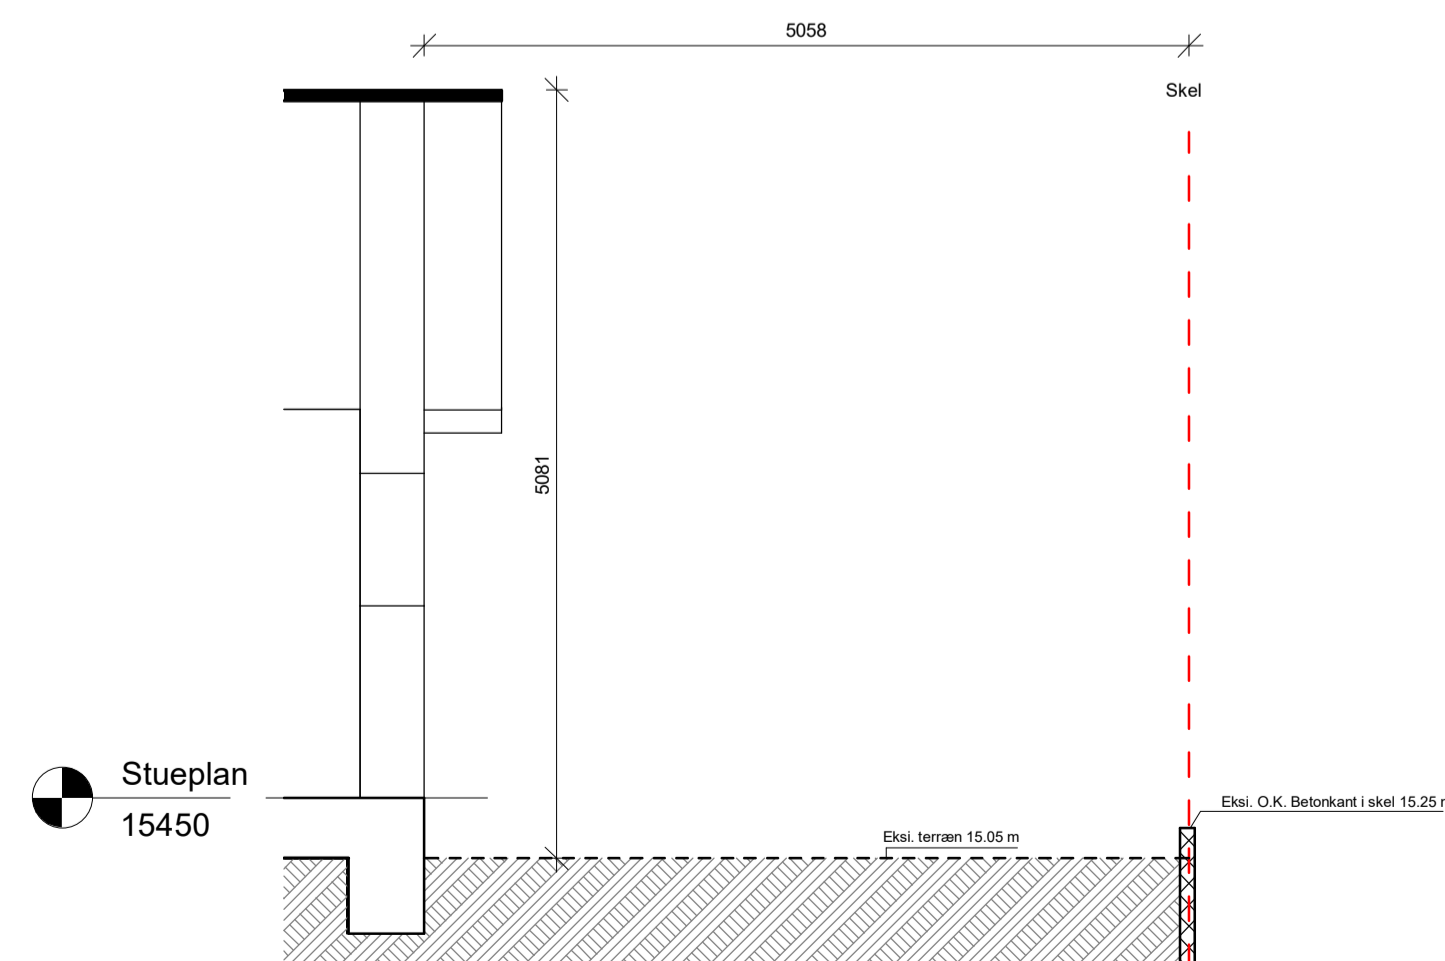

4 Højde ift. eks. terræn, Bygn. 4  
1 : 50

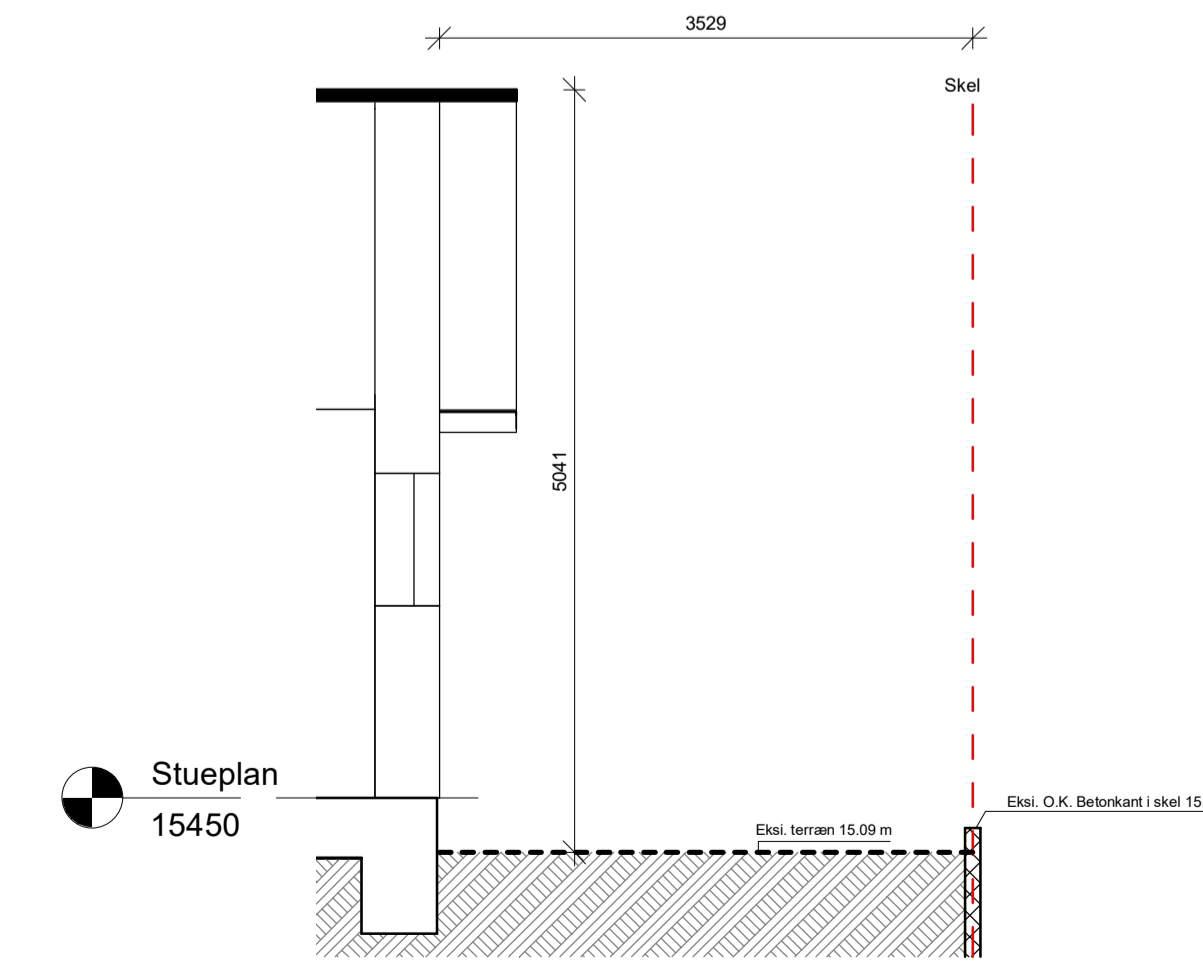

5 Højde ift. eks. terræn, Bygn. 5  
1 : 50

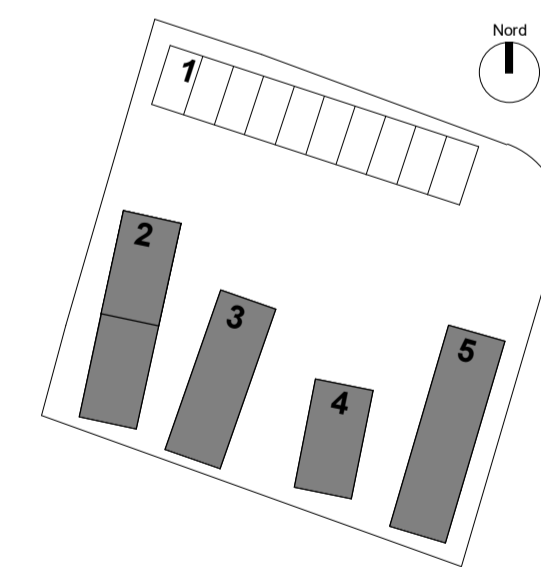

**Boliger i Lellinge**  
Ovendrevsvejen 2  
Lellinge  
4600 Kage

Bygherre  
Lellinge ApS

**SOM UDFØRT**

Rev.	Rev. dato	Revisjonen omfatter
Mål	As Indicated	Sagsnr. 267
Fase	As Build	Dato 13/04-2021
Udf.	Kevin	Kontr. KV
		Godk. Format A1

Vestergaard Nielsen A/S  
Øbernagles Kirkevej 73  
4623 Ll. Skensved

Post@vn-as.dk  
+45 5665 0553

Erne  
**Bygn. 2-5 - Højder ift. eks. terræn**  
Tegn. nr. 267\_H2\_N02  
Rev.

Skala 1:1