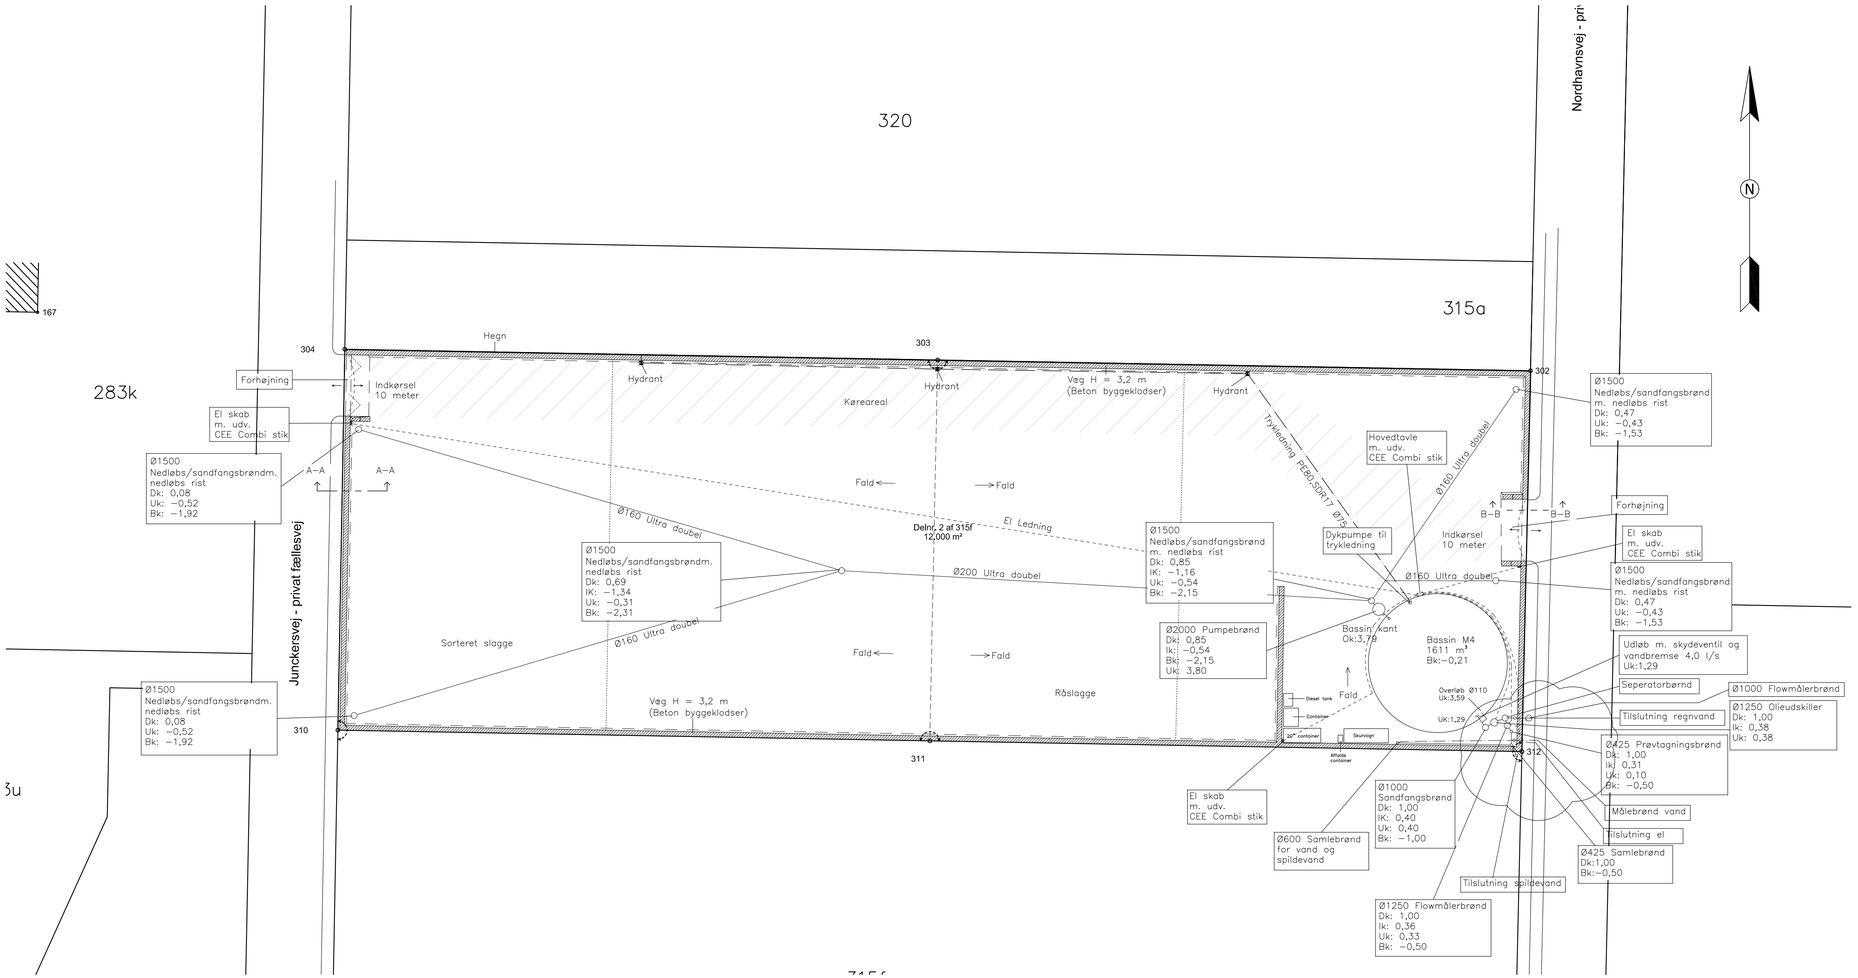

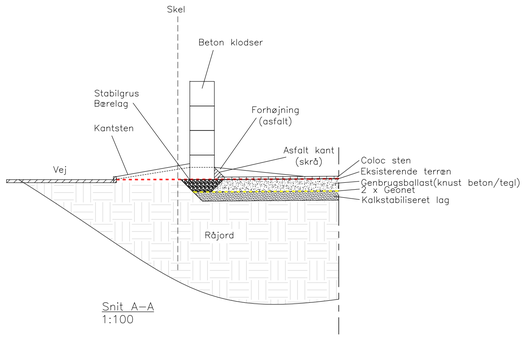

Snit A–A
1:100

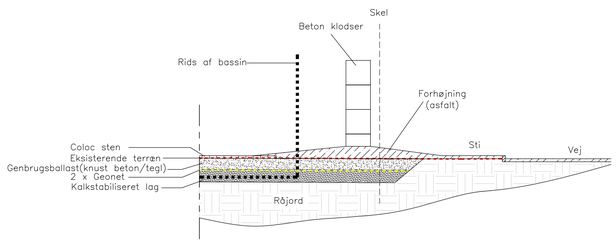

Snit B–B
1:100

Rev. E	Flowmåler tilføjet på regnvandsledning	DATO:	24.05.2023
Rev. D	Som udført	DATO:	19.04.2023
Rev. C	Kloak tilrettet ved bassin (som udført).	DATO:	21.02.2023
Rev. B	Slaggelag erstatet af genbrugsballast	DATO:	13.10.2022
Rev. A	Indretning ændret	DATO:	15.09.2022

BYGHERRE:	Meldgaard Miljø A/S	DATO:	15.09.2022
SAG:	Miljøplads Køge Havn	TEGN. NR.:	A_0_010(E)
EMNE:	Situationsplan	SAGS. NR.:	
		MÅL:	1:500/1:100
BYGN. ADR:	Junkersvej 4, 4600 Køge	SIGN.:	ROB

meldgaard

meldgaard Miljø A/S
Askelund 10
6200 Aabenraa

Telefon +45 74 33 72 00
www.meldgaard.com